


MARINE NATIONALE
CONTRE-TORPILLEUR
DE 2480 T^x
ALBATROS

Plan d'échouage


Conforme à l'exécution

Echelle : 1/100^e


Coupe transversale par le trayers
de la quille de roulis

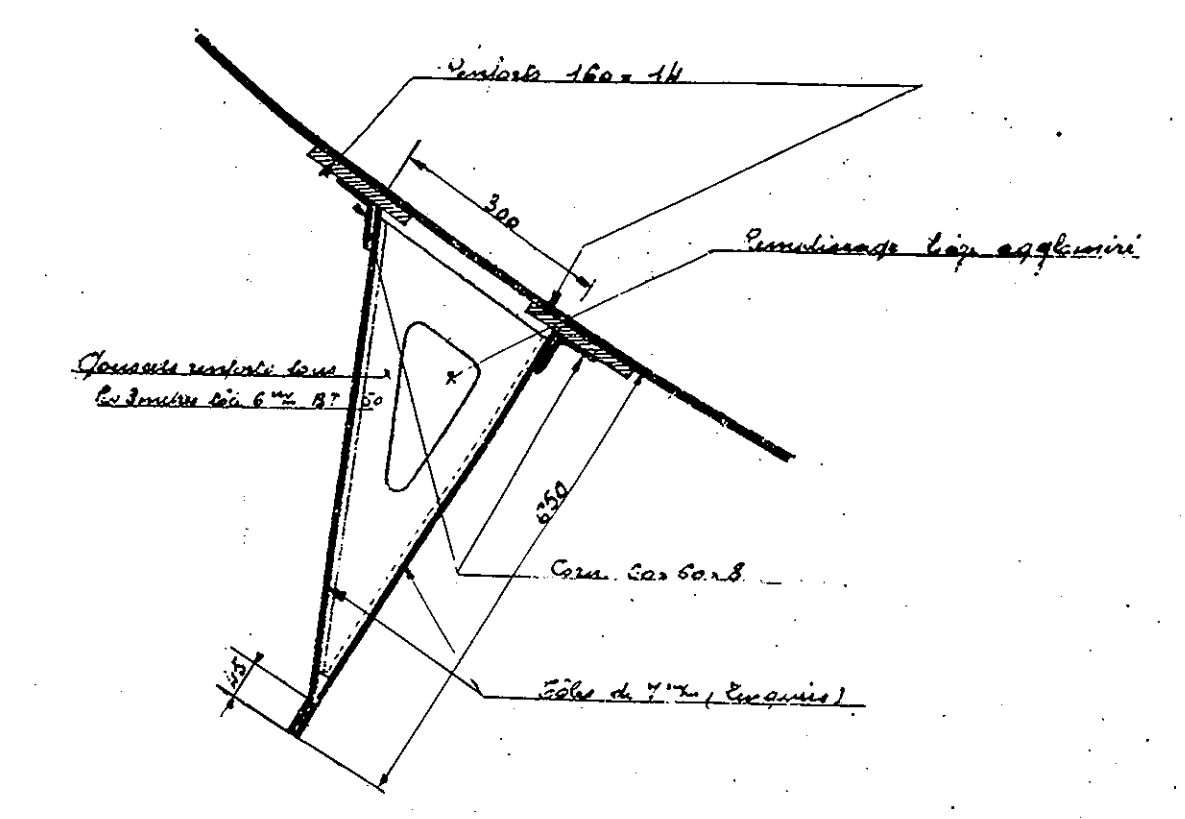


Vue de l'A

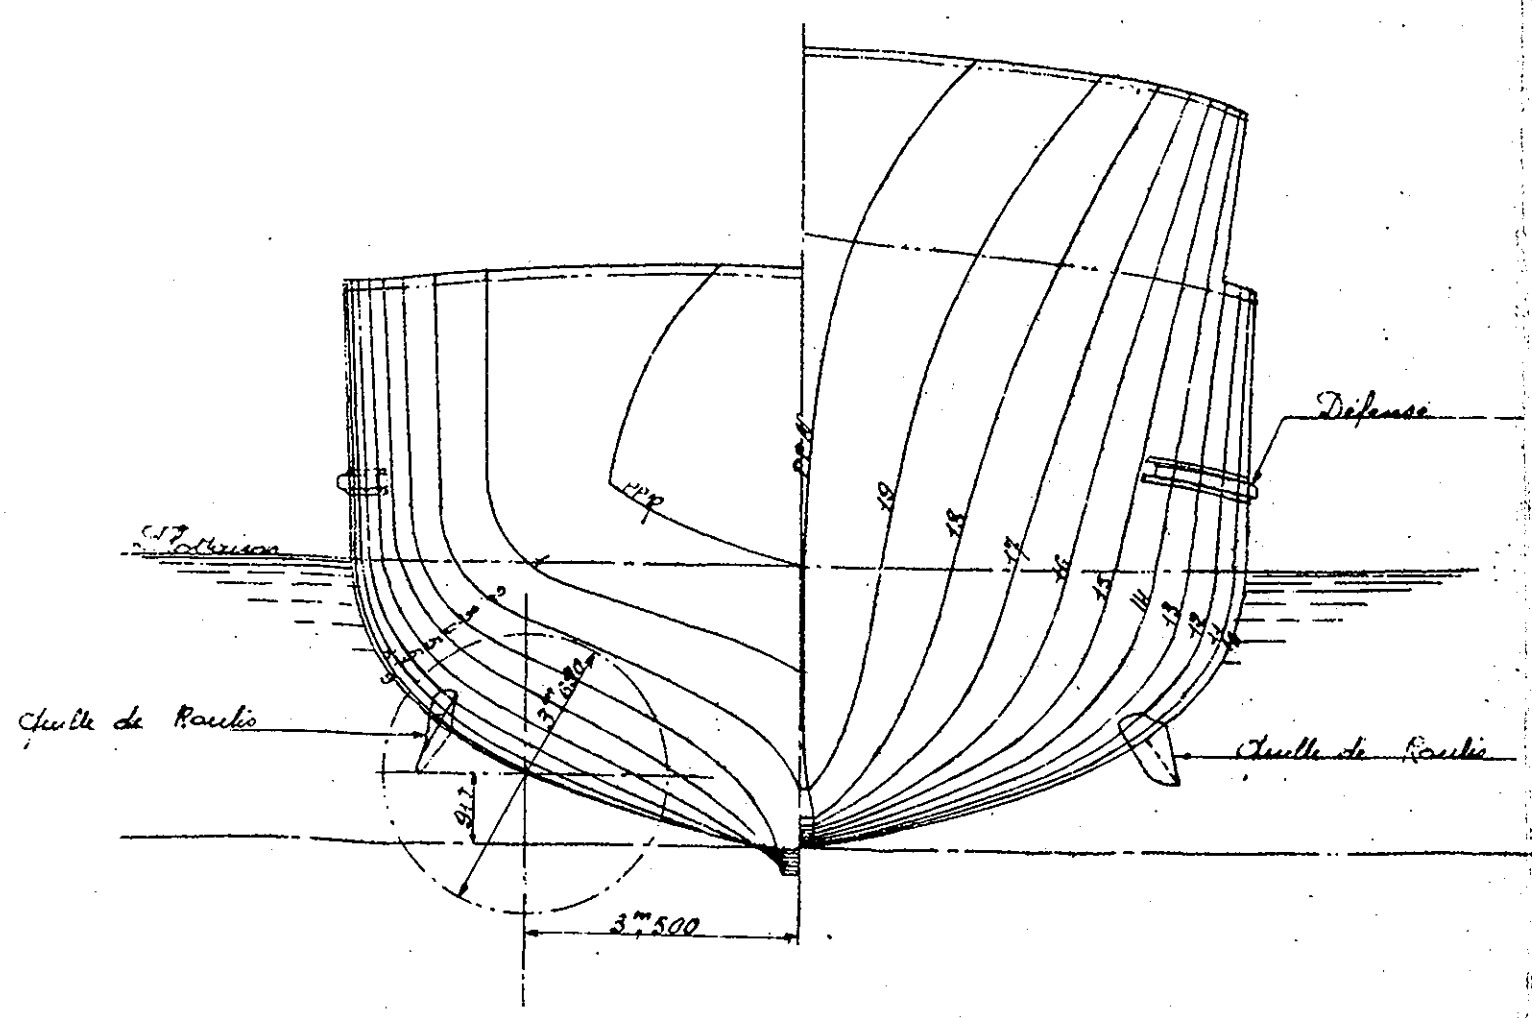


Coupe transversale par
le trayers de la quille

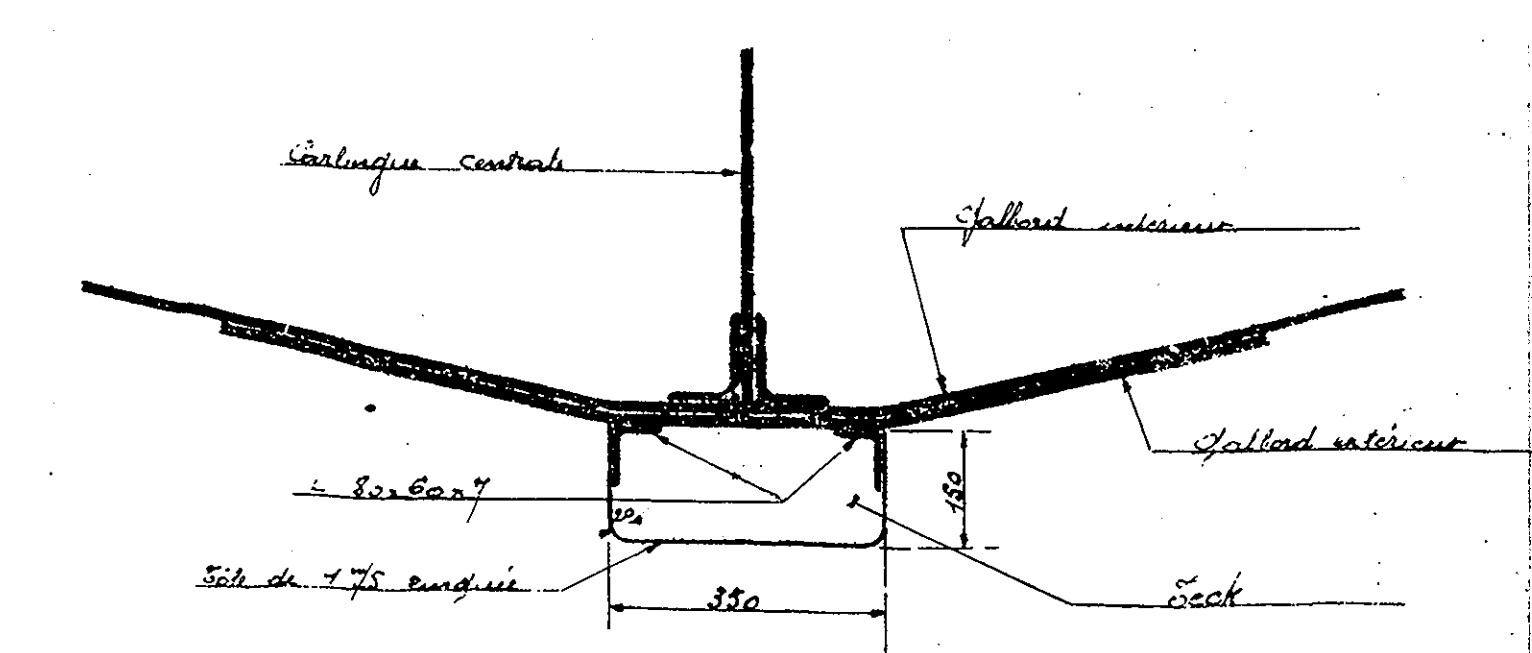

Vue longitudinale

 

Vue en plan

 

Nantes, le 2 Mars 1932
L'Ingénieur en Chef
[Signature]

Rectifié conforme à l'exécution
Nantes, le 5 Mars 1932
L'Ingénieur en Chef de la Marine
Chargé du service de la construction
[Signature]